


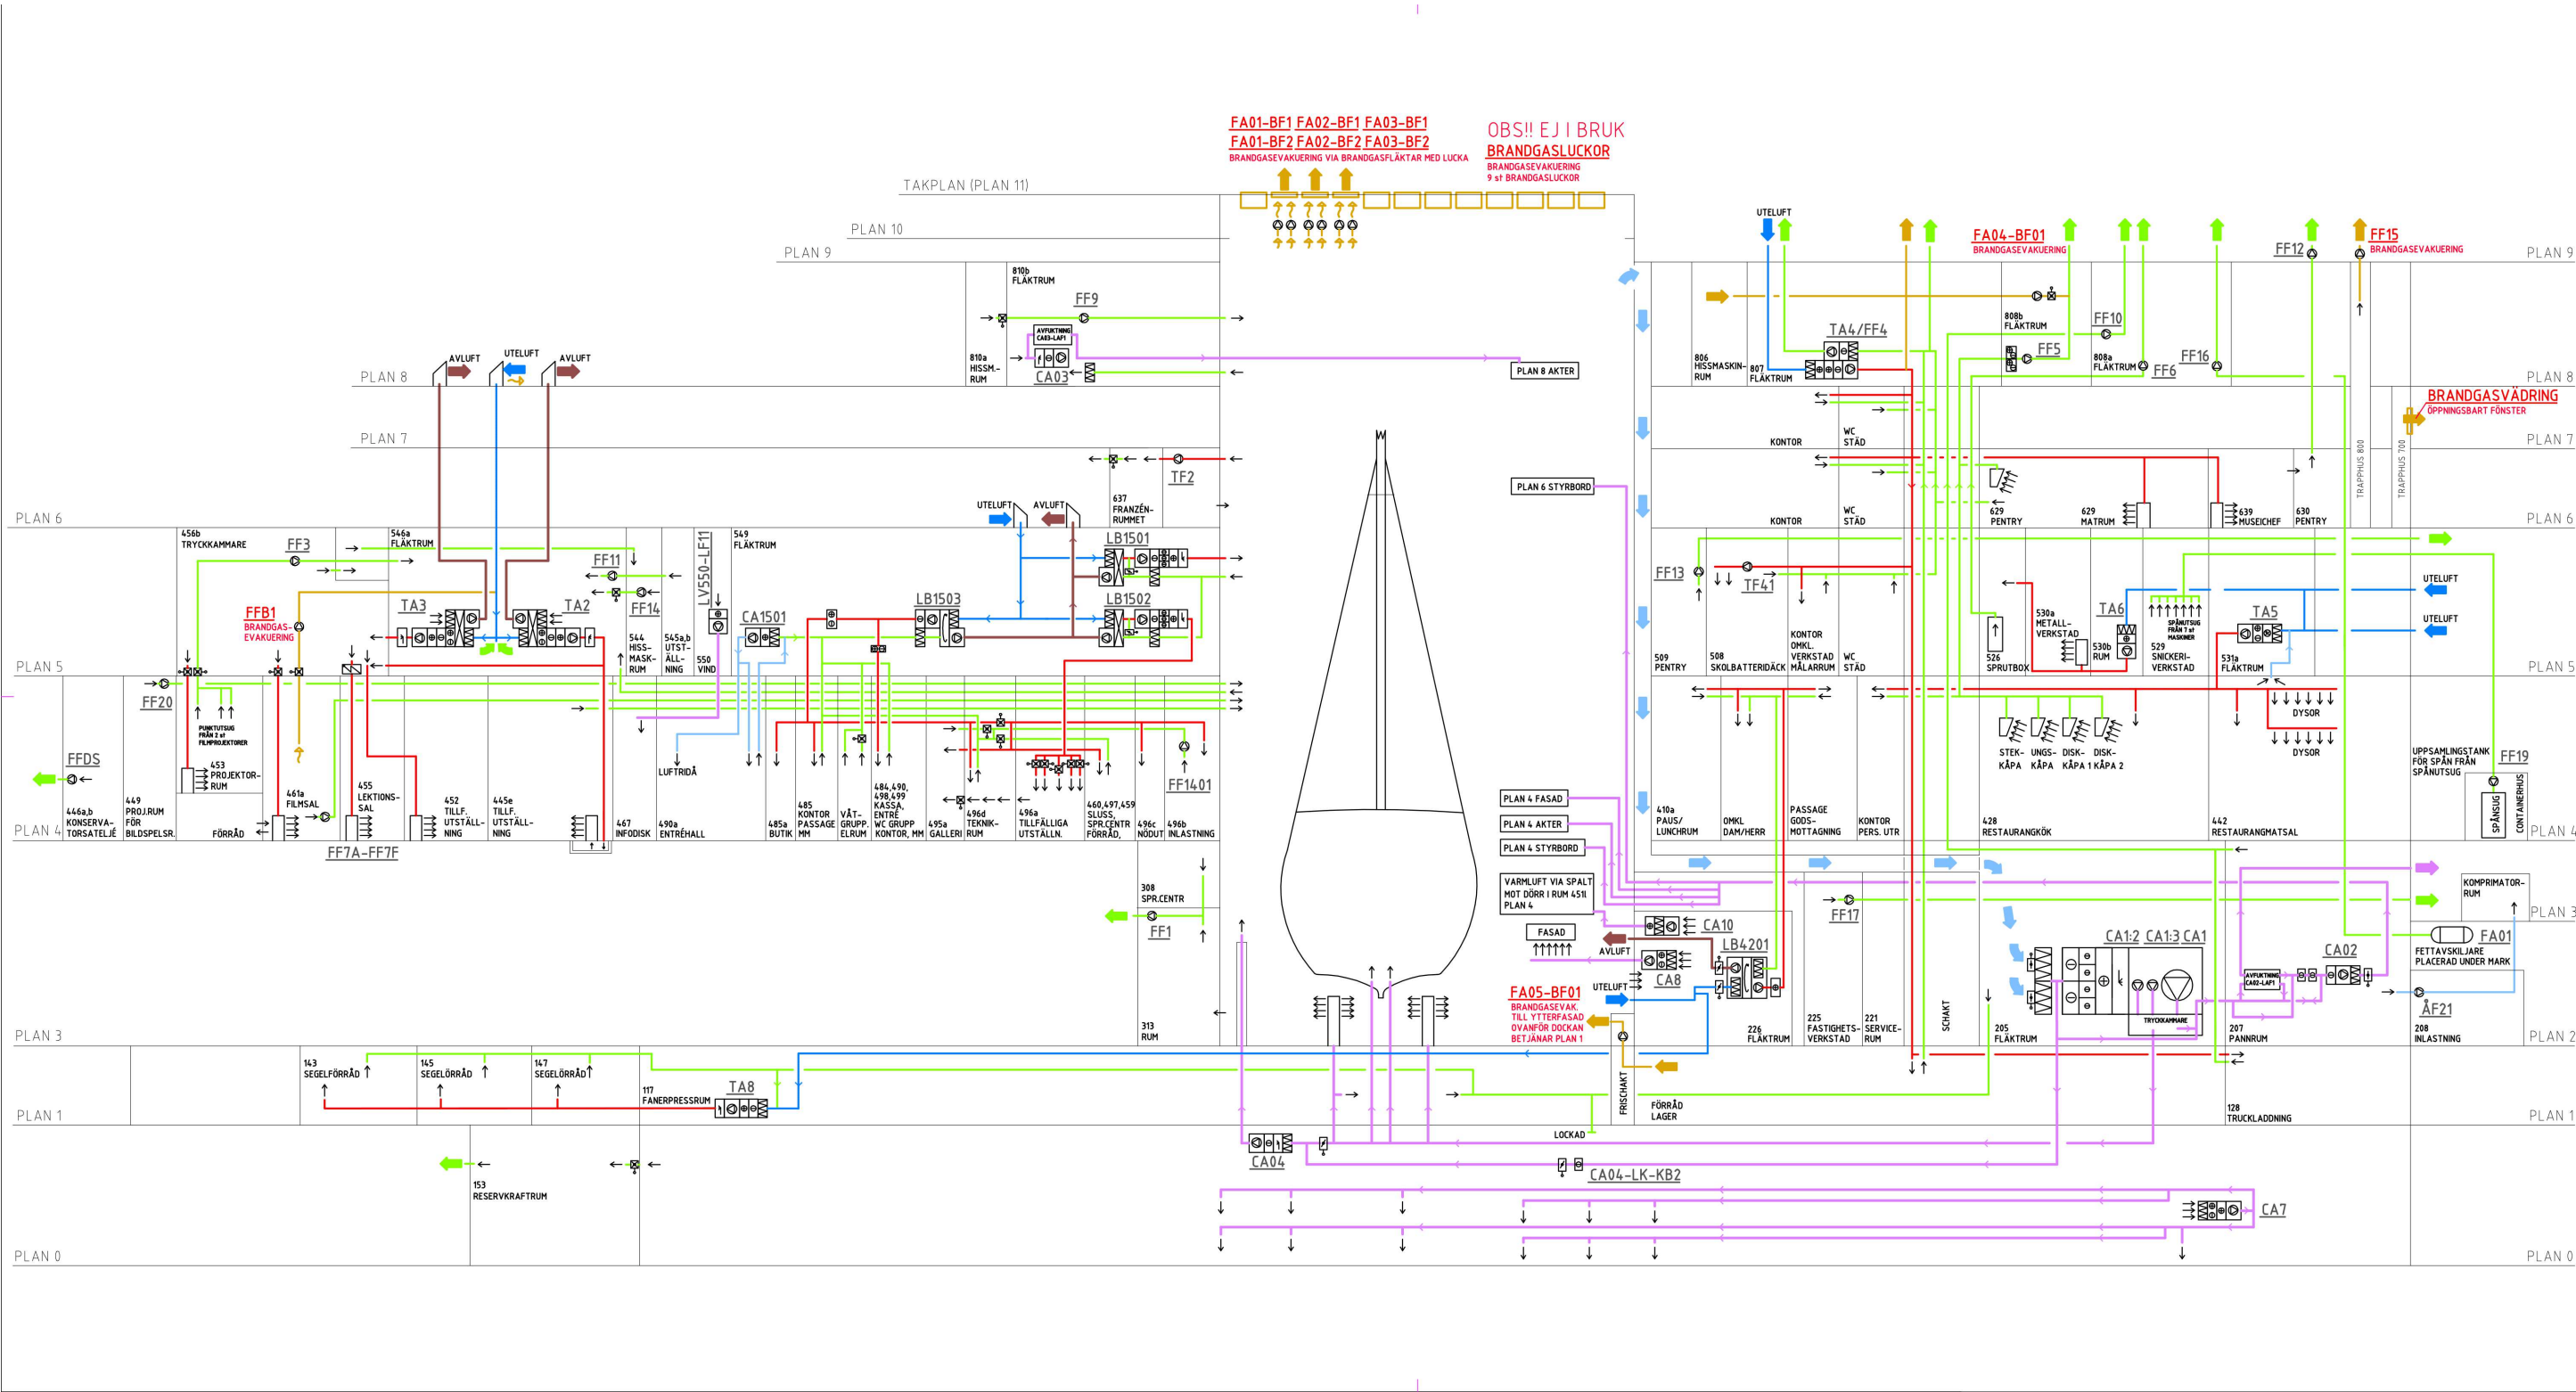

- FÖRKLARINGAR
- UTELUFT
 - AVLUFT
 - CIRKULATIONSLUFT
 - TILLUFT
 - FRÅNLUFT
 - ÅTERLUFT CIRKULATIONSLUFT
 - BRANDGAS-EVAKUERING

REVIDERAD 14-04-30, Brn

RELATIONSHANDLING

DU-INSTRUKTION

STATENS FASTIGHETSVÄRKS VASAMUSEET

AB281001 GALÄRVÄRDET SÖDRA DJURGÅRDEN


UPPDRAGSLEDER 41007-015 RETAD/KONSTRUKTÖR BR/MH HANDLÄGGANDE M.Helander

DATUM 2008-02-01 ANSVARIG B.Reinholdsson

ÖVERSIKTSKEMAN STAMSCHEMA LUFTBEHANDLING

SKALA 1:281-D570-150601